

CONSEIL MUNICIPAL DU 30 Juin 2021

159x21

CONVENTION DE TRAVAUX ENTRE ORANGE ET LA VILLE DES PENNES MIRABEAU RELATIVE AU DEPLACEMENT EN SOUTERRAIN DES RESEAUX DE COMMUNICATIONS ELECTRONIQUES CHEMIN DE VELAUX

La Collectivité, dans le cadre de travaux au chemin de Velaux, dont elle assure la maîtrise d'ouvrage, a demandé à Orange de procéder au déplacement de ses ouvrages de communications électroniques se trouvant dans l'emprise du chantier de l'opération précitée.

Orange répond à son obligation de déplacer son réseau à l'identique, au nouvel alignement du domaine public, tel que redéfini après les travaux.

Cependant, au titre de la qualité environnementale et de la mise en valeur de son territoire, la collectivité souhaite profiter de la présente opération de voirie pour faire procéder à la mise en souterrain des réseaux de communications électroniques d'Orange, en contrepartie de sa propre participation.

Les parties ont convenu que la collectivité réalisera les travaux de génie civil en tant que maître d'ouvrage délégué et qu'Orange procédera aux opérations de câblage de communications électroniques.

La présente convention a pour objet :

- de définir les modalités techniques et financières concernant les travaux de déplacement des réseaux de communications électroniques à l'occasion des travaux situés chemin de Velaux,
- de préciser les modalités d'intervention et les domaines de responsabilité de chacune des deux parties.

On notera que l'article 7 de la présente convention, précise les modalités financières à savoir que :

- chaque partie prend à sa charge les prestations qu'elle réalise dans le cadre de la présente convention.

La présente convention prend effet à compter de sa date de signature. Elle liera les parties jusqu'à la réalisation complète des travaux objet de la présente convention, incluant les prescriptions à l'article 8 de la présente (la date de réception sans réserve et dépôt de la demande d'arrêté portant permission de voirie), et règlement des sommes dues selon les modalités prévues.

Le Conseil Municipal, après avoir entendu cet exposé

- AUTORISE le Maire à signer la convention de travaux avec Orange relative au déplacement en souterrain des réseaux de communications électroniques

- SE PRONONCE comme suit :

POUR : 34

CONTRE : 0

ABSTENTION : 0

Ainsi fait et délibéré, les jour, mois et an que dessus.

Pour extrait copie conforme
Les Pennes Mirabeau, le 1er Juillet 2021
LE PREMIER ADJOINT AU MAIRE

JEAN-MARC LEONETTI

La Collectivité définit dans ses dossiers de consultation d'entreprises, les dispositions à prendre pour la protection des câbles lors de l'exécution des terrassements et des couches de chaussée et ce, conformément aux éventuelles prescriptions fournies par Orange.

5-2 Travaux de génie civil

Les travaux de génie civil seront réalisés par l'entreprise qui intervient dans le cadre du marché relatif à l'opération de voirie, certifiée ou agréée par Orange.

La collectivité met les fourreaux, les chambres de tirage y compris les cadres et les tampons, à disposition de l'entreprise précitée qui effectue la pose de ces équipements dans la fouille réalisée dans l'emprise du domaine public routier.

La pose est réalisée conformément aux spécifications techniques d'Orange, contenues dans le Cahier des Clauses Techniques Particulières CCTP1593 (cahier des clauses techniques particulières) édition en vigueur.

Les matériels utilisés doivent être conformes aux spécifications visées au CCTP1593 précité ; document à disposition, sur demande, auprès d'Orange.

5-3 Travaux de câblage

Orange assure directement la maîtrise d'ouvrage et la maîtrise d'œuvre de tous les travaux de câblage (tirage et raccordement en souterrain des câbles) ainsi que de la pose du réseau abandonné.

5-4 Adduction et génie civil dans les propriétés privées

A défaut, d'accord trouvé avec les propriétaires riverains pour enfouir la partie privative de leur branchement, Orange conservera ou posera, en tant que de besoin, un poteau en limite du domaine public et maintiendra le raccordement des clients concernés en aérien.

5-5 Accès

Orange peut effectuer – si elle le juge utile - des visites de chantiers et faire part à la collectivité de ses observations éventuelles notamment pour tout ce qui pourrait avoir des incidences sur la sécurité des biens et des personnes ainsi que sur la bonne exploitation des équipements de communications électroniques.

ARTICLE 6 – CONTROLE ET RECEPTION DES TRAVAUX

6 -1 Contrôle

Orange participe en tant que de besoin aux réunions de chantier selon son appréciation ou sur demande expresse de la collectivité.

Dans tous les cas, Orange sera destinataire des comptes rendus de réunion de chantier.

6-2 Réception des travaux

Après achèvement des travaux relatifs aux installations de communications électroniques (génie civil), la collectivité en informe Orange par écrit, afin de procéder aux opérations de réception.

Cette demande de vérification est accompagnée de tous les documents ainsi que de toutes les prestations nécessaires à la vérification technique et, notamment :

- L'établissement du plan de récolement relatif aux installations de communications électroniques (génie civil) coté, à l'échelle 1/200^{ème} au format DWG
- Les fiches d'essais des alvéoles,
- Le pré-aiguillage des fourreaux.

Cette demande est effectuée au moins deux semaines avant la date souhaitée pour la réunion de réception.

La réception est effectuée de manière contradictoire entre Orange et la collectivité.

Un constat contradictoire est alors établi ; les conclusions de la réception sont consignées dans un procès-verbal signé par les deux parties en deux exemplaires.

Au vu du constat contradictoire, Orange :

- prononce la réception sans réserves,
- Ou - prononce la réception avec réserves en fixant un délai de reprise des malfaçons,
- Ou - refuse la réception des installations en fixant un délai de reprise des malfaçons.

Dans les deux derniers cas, passé le nouveau délai, un nouveau constat contradictoire est établi suivant la procédure ci-dessus.

Le coût de reprise des malfaçons ne saurait être imputable à Orange.

La réception sans réserves des installations de communications électroniques est un préalable à la réalisation des travaux de câblage par Orange ou par l'entreprise dûment mandatée par ses soins.

6-3 Plan de récolement géo référencé

Conformément à la réglementation relative à l'exécution de travaux à proximité de certains ouvrages souterrains, aériens ou subaquatiques de transport ou de distribution et applicable depuis le 1^{er} juillet 2012, la collectivité fait procéder à la fin des travaux au relevé topographique de l'installation, avec pour objectif la connaissance en 3D du réseau pour toute intervention future.

Le plan de récolement géo référencé, établi conformément à l'annexe 3 est remis lors de la réception des opérations de génie civil.

ARTICLE 7 – DISPOSITIONS FINANCIERES

Chaque partie prend à sa charge les prestations qu'elle réalise dans le cadre de la présente convention.

ARTICLE 8 – PROPRIETE DES OUVRAGES – UTILISATION ULTERIEURE

8-1 Propriété des installations de communications électroniques

A compter de la date de réception sans réserve mentionnée sur le procès-verbal de réception des installations déplacées de communications électroniques, ces dernières sont la propriété d'Orange qui en assure l'entretien et la gestion.

8-2 Propriété du câblage

Orange est propriétaire du câblage et à ce titre en assure l'exploitation et la maintenance.

8-3 Autorisation d'occuper le domaine public

Orange sollicite un arrêté portant permission de voirie auprès du gestionnaire de voirie et s'acquittera du paiement de la redevance liée à l'occupation du domaine public routier, conformément aux prescriptions législatives et réglementaires en vigueur.

ARTICLE 9 – RESPONSABILITE ET ASSURANCES

9-1 Responsabilité

Les parties à la présente convention font leur affaire pécuniaire des accidents corporels et/ou des accidents matériels qui pourraient être causés du fait ou à l'occasion des prestations ou des travaux dont elles auraient respectivement la responsabilité, que ceux-ci soient effectués par leur personnel ou par les entreprises travaillant pour leur compte, dans le cadre des travaux réalisés en coordination.

Les parties demeurent responsables du respect des règles de l'art et des mesures de sécurité applicables à leurs travaux respectifs réalisés sous leur maîtrise d'ouvrage et leur maîtrise d'œuvre.

Le respect de la législation en matière de sécurité à l'intérieur du chantier reste du ressort de chaque maître d'ouvrage.

9-2 Assurances

Les parties déclarent être titulaires de polices d'assurances leur permettant de couvrir leurs responsabilités susceptibles d'être mises en cause dans le cadre de la présente convention.

ARTICLE 10 – DUREE DE LA CONVENTION

La présente convention prend effet à compter de sa date de signature. Elle liera les parties jusqu'à réalisation complète des travaux objet de la présente convention, incluant les prescriptions citées à l'article 8 de la présente (la date de réception sans réserve et dépôt de la demande d'arrêté portant permission de voirie), et règlement des sommes dues selon les modalités prévues.

La présente convention sera caduque si les travaux ne sont pas commencés dans un délai de 18 mois à compter de sa signature. Les frais engagés par Orange comprenant notamment les frais d'études, les modifications d'ouvrages et de réseaux déjà engagés, lui seraient alors intégralement remboursés par la collectivité.

ARTICLE 11 – MODIFICATION DE LA CONVENTION

Toutes demandes de modifications du projet initial ou de travaux supplémentaires, formulées par la collectivité, devront faire l'objet d'un avenant à la présente convention.

ARTICLE 12 – RESILIATION

Le non-respect de la présente convention et de ses annexes, deux mois après une mise en demeure par lettre recommandée restée infructueuse, entraîne la résiliation de la présente convention.

ARTICLE 13 – LITIGES ET JURIDICTION

Les parties s'efforceront de régler à l'amiable tout litige relatif à l'interprétation ou à l'exécution de la présente convention.

A défaut de règlement amiable, toute contestation sur l'interprétation ou l'exécution de la présente convention sera portée devant la juridiction compétente.

ARTICLE 14 – PIECES CONTRACTUELLES

Les pièces constitutives de la présente convention sont :

- La présente convention,
- Annexes :
 - Annexe n°1 : Plan de situation délimitant le périmètre des travaux et Plan projet Orange
 - Annexe n°2 : Modalités relatives à l'élaboration du plan de récolement géo référencé

Fait en deux exemplaires originaux,


Marseille,

**Pour Orange
La Directrice de l'Unité
Pilotage Réseau Sud Est,**

Pour la Mairie de Les Pennes Mirabeau

**Par délégation
Simon Roche**

ANNEXE N°1

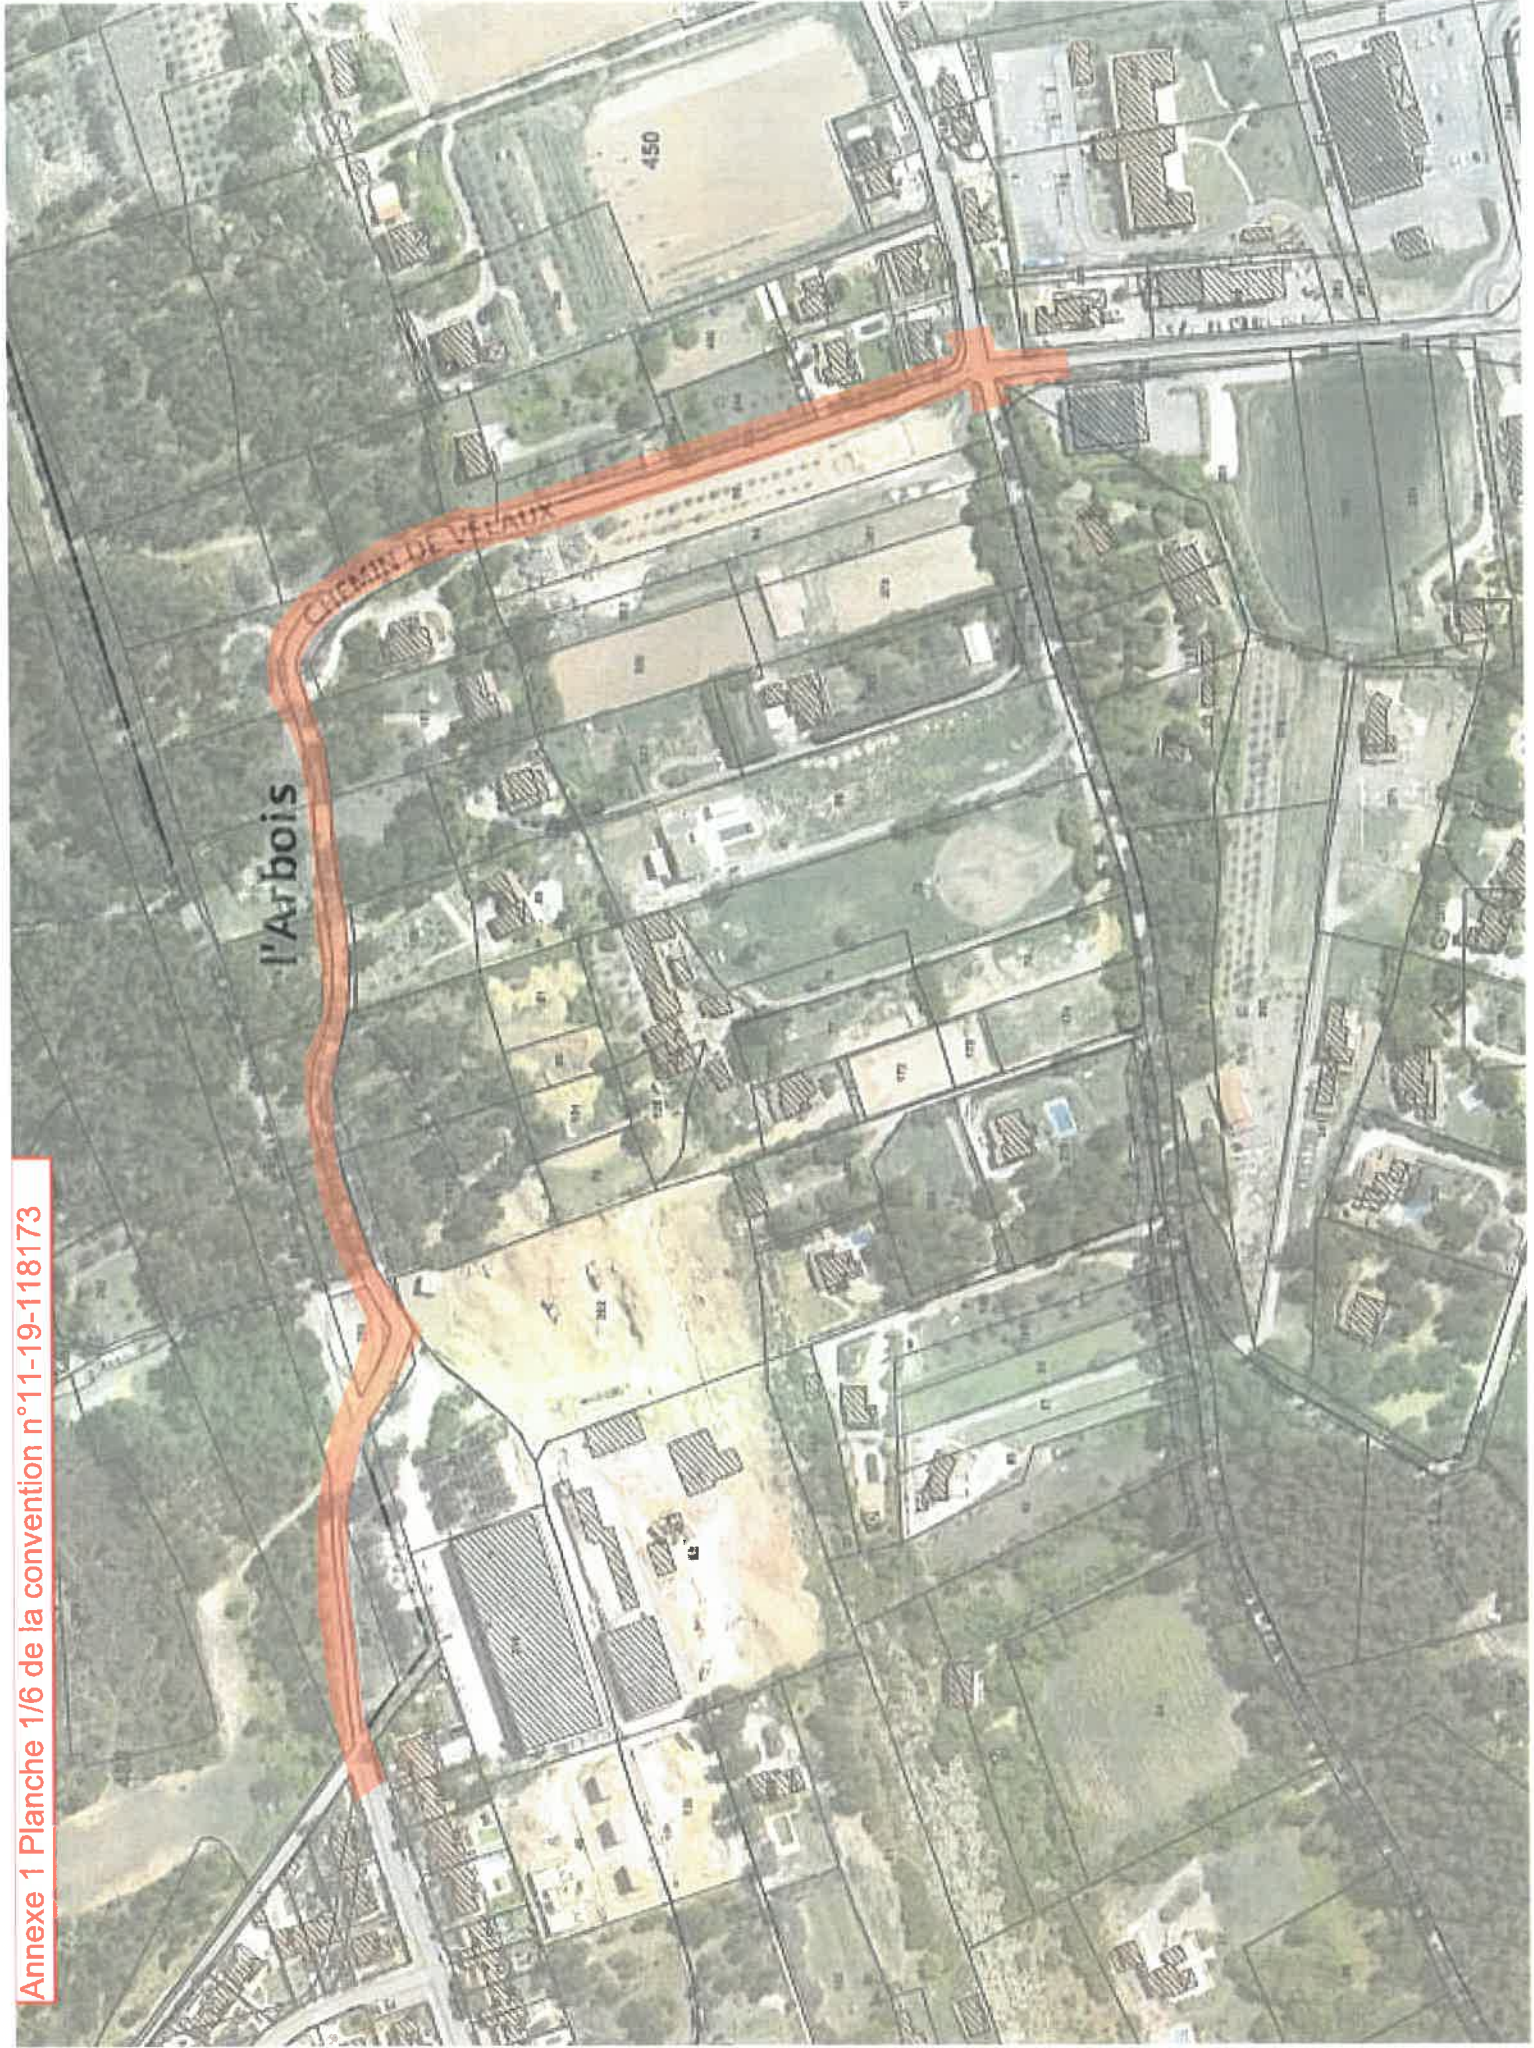




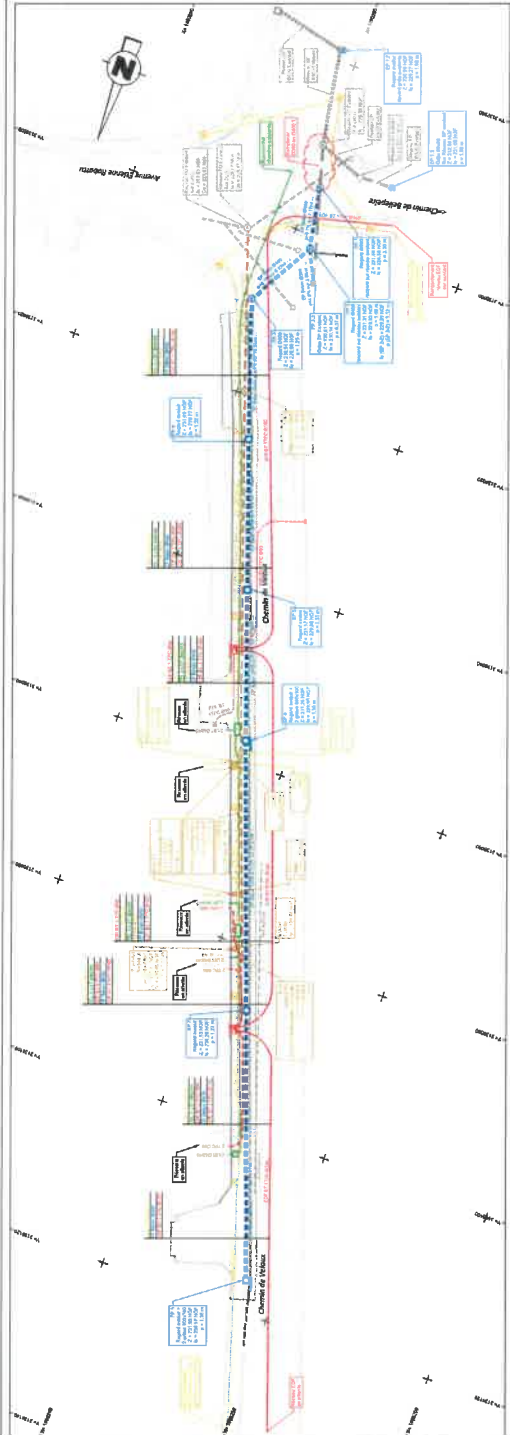
Annexe 1 Plancne b/b de la convention n°11-19-118173

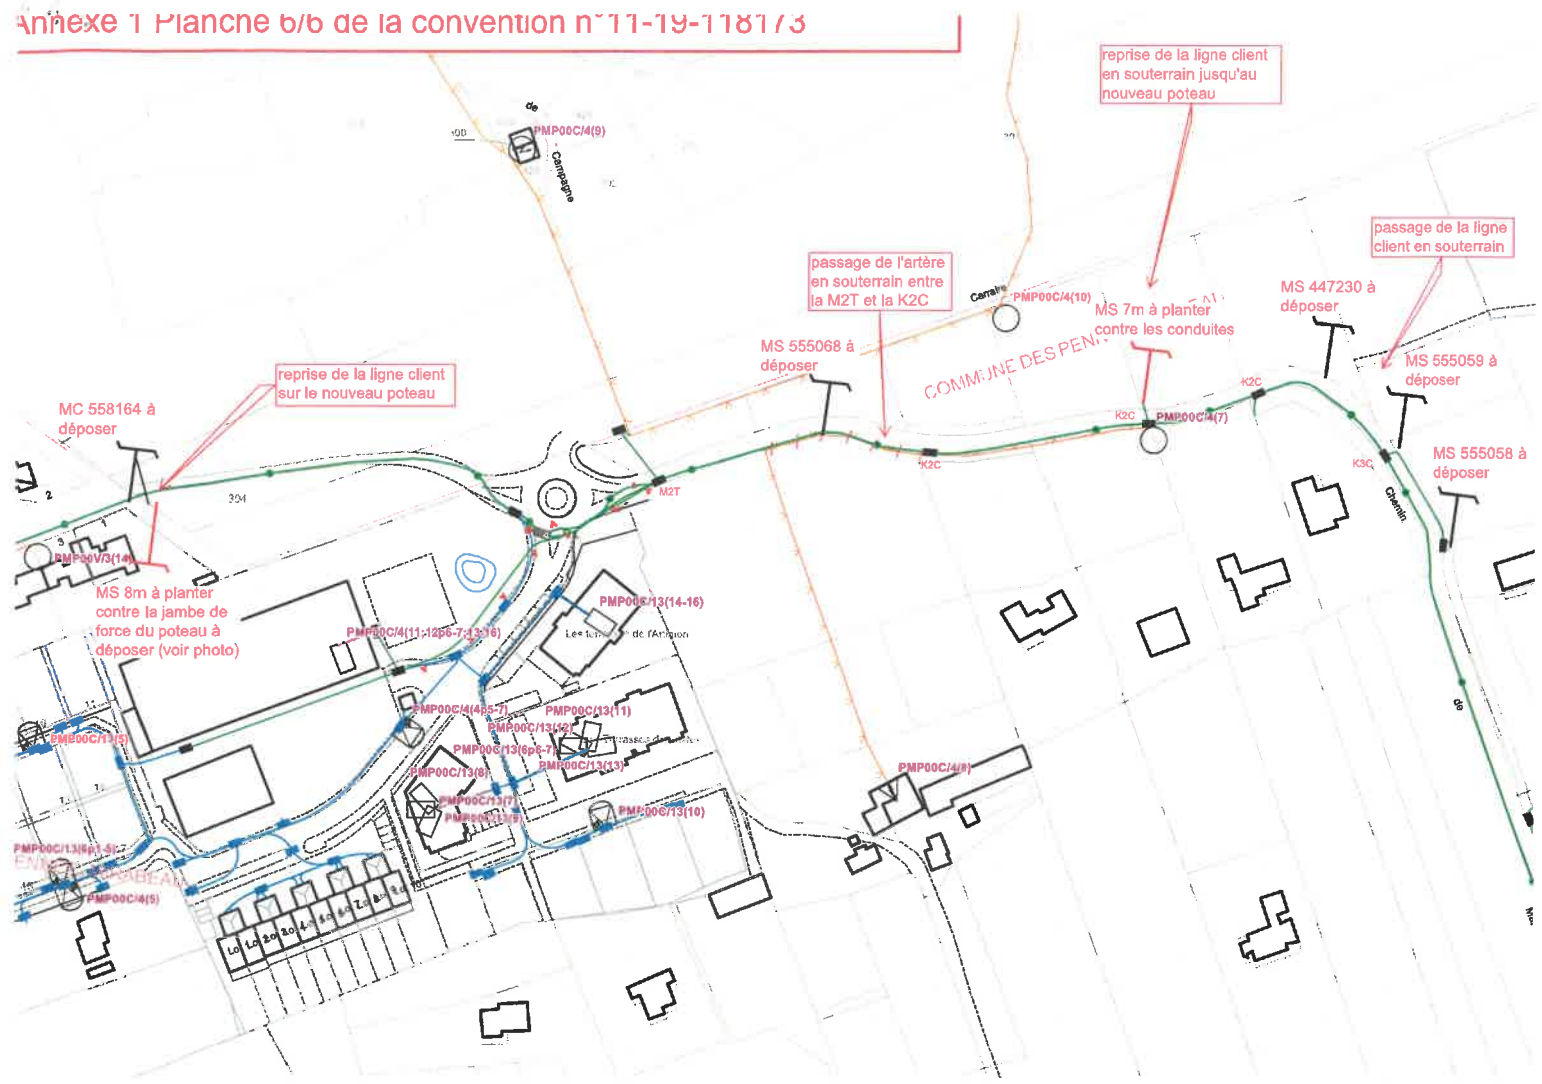

ANNEXE N°2

MODALITES RELATIVES A L'ELABORATION DU PLAN DE RECOLEMENT GEO REFERENCE

Conformément à la réglementation relative à l'exécution de travaux à proximité de certains ouvrages souterrains, aériens ou subaquatiques de transport ou de distribution et applicable depuis le 1^{er} juillet 2012, la collectivité fait procéder à la fin des travaux au relevé topographique de l'installation, avec pour objectif la connaissance en 3D du réseau pour toute intervention future.

Textes en vigueur :

- Décret 2011-1241 du 05 octobre 2011
- JORF n° 0233 du 07 octobre 2011
- Arrêté du 15 février 2012 pris en application du chapitre IV du titre V du livre V du code de l'environnement
- JORF n° 0045 du 22 février 2012 – Page 2988 / texte n° 10

Tout relevé est géoréférencé (x, y, z), quel que soit le mode de mesure utilisé, direct ou indirect. Le nombre et la localisation des relevés ainsi que la technologie employée sont déterminés de sorte à garantir la localisation du tronçon concerné dans la classe de précision A.

La précision de ce relevé est telle que, pour tous travaux ultérieurs à proximité de la même installation, aucune investigation complémentaire ne soit nécessaire pour localiser l'ouvrage.

Tout relevé est effectué en génératrice supérieure de l'ouvrage ou du tronçon d'ouvrage si celui-ci est souterrain ou subaquatique, ou en génératrice inférieure pour un ouvrage ou tronçon d'ouvrage aérien.

Au titre de ses missions d'exploitant de réseau, Orange assurera dans le respect de la réglementation en vigueur, les démarches de déclaration des ouvrages auprès du Guichet Unique et assurera la réponse aux DT/DICT en classe A pour toutes les nouvelles installations dont le dossier de récolement est remis en fin de travaux.

Le dossier de récolement se compose :

- d'un plan géo référencé dans le système de référence planimétrique et altimétrique, conformément au décret n° 2006-272 du 3 mars 2006 (modifiant le décret n° 2000-1276 du 26 décembre 2000) ; ce plan est restitué au format numérique (.dxf ou .dwg) compatible avec les logiciels DAO ou SIG du marché,
- d'un carnet de point résultant des relevés topographiques d'ouvrages (x,y,z) ; la codification des points doit permettre de distinguer les éléments de positionnement par nature d'ouvrage ou d'objet et les points particuliers,
- d'un fichier d'informations relatif à la prestation de relevé conformément aux textes en vigueur ; ce fichier apporte principalement, les indications suivantes :
 - Identification du maître d'ouvrage
 - Nom de l'entreprise qui effectue le levé
 - Date de la mesure
 - Nature de l'ouvrage
 - Marque et numéro du matériel de mesure
 - Incertitude de mesure

L'ensemble de la prestation répond aux exigences de la norme AFNOR NF S70-003 Parties 1,2 et 3.